


Charente-Maritime
Terre et mer, les atouts de la côte atlantique

DEPARTEMENT DE LA
CHARENTE-MARITIME

AGGLOMERATION ROYAN ATLANTIQUE



**MESCHERS
SUR GIRONDE**

PLAN DE RECOULEMENT
DU RESEAU D'ASSAINISSEMENT

Date d'impression : 20/08/08

Relevage
PR - Allée des Papillons

Relevage
PR PRIVE DE LA COLONIE

Relevage
PR Le Fagnard
TS - Charbonnier

Relevage
PR LES LILAS

Relevage
SR5 Bid de la Falaise

Relevage
TS - DFE

04	20/08/08	JEAN	PROGRAMMATION 2006 -Rehabilitation- Rie de Semusse	ESTIVALS J.M
03	20/06/08	JEAN	PROGRAMMATION 2006 -Rehabilitation- Allée des Chenes	ESTIVALS J.M
02	31/03/08	JEAN	PROGRAMMATION 2006 -Allée des Lilas	ESTIVALS J.M
01	12/02/07	JEAN	Modification selon ARA du 12/12/06	ESTIVALS J.M
00	08/09/06	SIGURET	Emission originale	ESTIVALS J.M
Indice	Date	Dessiné par	Nature des modifications	Vérifié par

Obj. : 1/2000

Format A0


Plan : 0457

Indice 04

Diffusion C

176318 02 00 020 0457 04

PLANCHE : 7 / 8

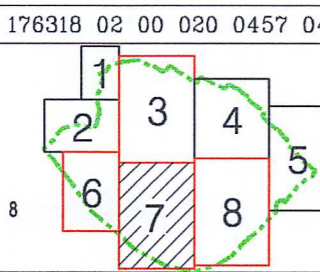

er COMPAGNIE DES EAUX DE ROYAN
1, Avenue de Raboumbe
17000 ROYAN
Tel : 05.48.38.00.22
Fax : 05.48.38.06.74

RESEAU EN PRESENT
UNIQUEMENT SUR
LES PLANCHES N° 1, 2, 3, 7 et 8